



INWESTOR:

Domgata Nieruchomości sp. z o.o.
ul. Sokotowska 11/ul,
01-142 Warszawa

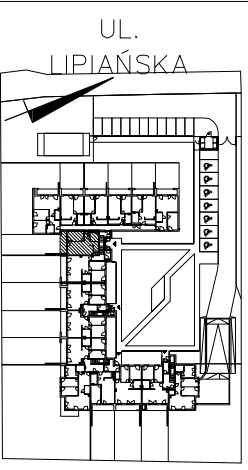

ADRES:

Pyrzyce
ul. Lipiańska 73
nr 1
Parter, Kl. A
lokal mieszkalny
pow. 49,56 m²

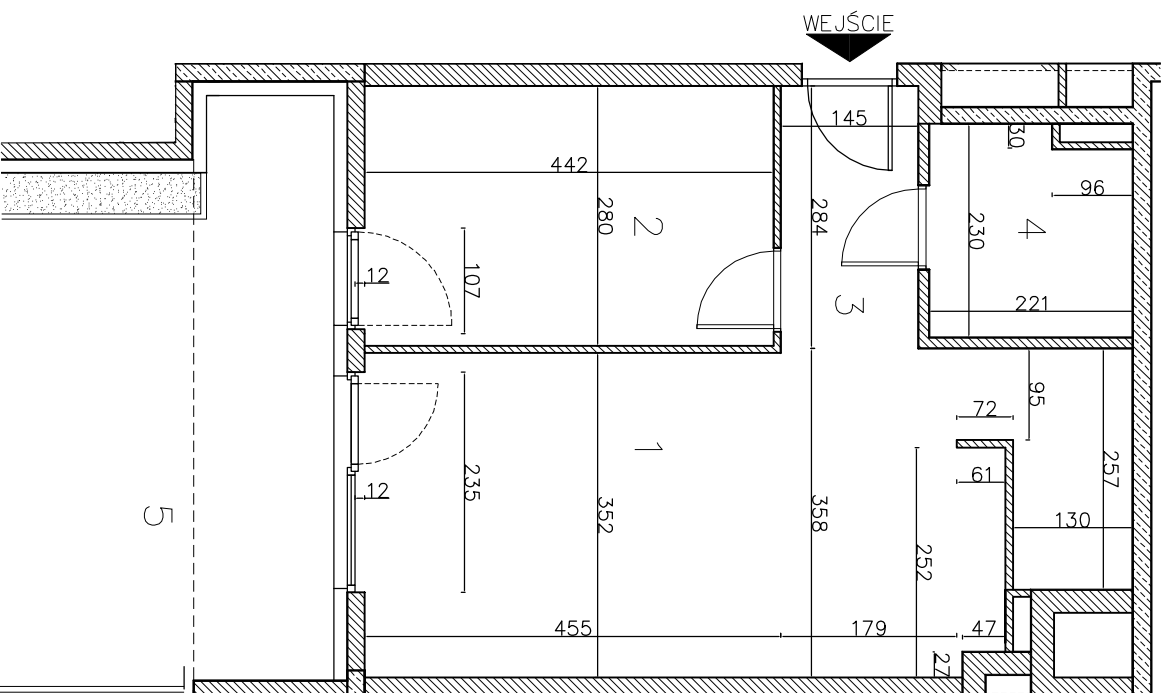

OBMIAR POWYKONAWCZY
WYKONANO:
LISTOPAD 2018

OSOBA SPORZĄDZAJĄCA:
mgr inż. Krystian Bizior

UWAGI:
1. OBLICZENIA POWIERZCHNI UŻYTKOWYCH
POSZCZEGÓLNYCH POMIESZCZEŃ I LOKALI MIESZKALNYCH
WYKONANO ZGODNIE Z NORMĄ PN-ISO 9836:1997.
2. NARUSZANIE ELEMENTÓW KONSTRUKCYJNYCH JEST
ZABRONIONE.
3. MIESZKANIA BĘDĄ ODDANE DO UŻYTKU W STANIE
DEWELOPERSKIM.
4. WSZYSTKIE WYMIARY PODANE SĄ W ŚWIETLE
WYKOŃCZONYCH ŚCIAN
5. LOKAL SPEŁNIA WYMAGI ART. 2 UST. 2 USTAWY Z DNIA
24 CZERWCA 1994 R. O WŁASNOŚCI LOKALI (TEKST
JEDNOLITY DZ. U. Z 2000 R. NR 80 POZ. 903 Z
PÓŹNIEJSZYMI ZMIANAMI) I MOŻE SŁUżyć SMOJEMU
PRZEZNACZENIU.

1. SALON Z A.K.....24,12m²
2. SYPIALNIA.....12,50m²
3. KORYTARZ.....8,14m²
4. ŁAZIENKA.....4,80m²
5. OGRÓDEK.....82,28m²