



INWESTOR:
Domogata Nieruchomości sp. z o.o.
ul. Sokolowska 11/ul1,
01-142 Warszawa

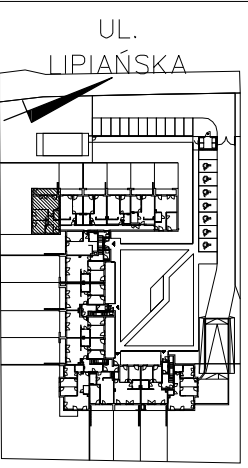

ADRES:
Pryzycze
ul. Lipińska 73
nr 2
Porter, Kl. A
lokal mieszkalny
pow. 56,34 m²

1. SALON Z AN. KUCH.	22,63m ²
2. SYPALNIA	12,20m ²
3. SYPALNIA	9,05m ²
4. KORYTARZ	8,32m ²
5. ŁAZIENKA	4,14m ²
7. OGRODEK	198,15m ²

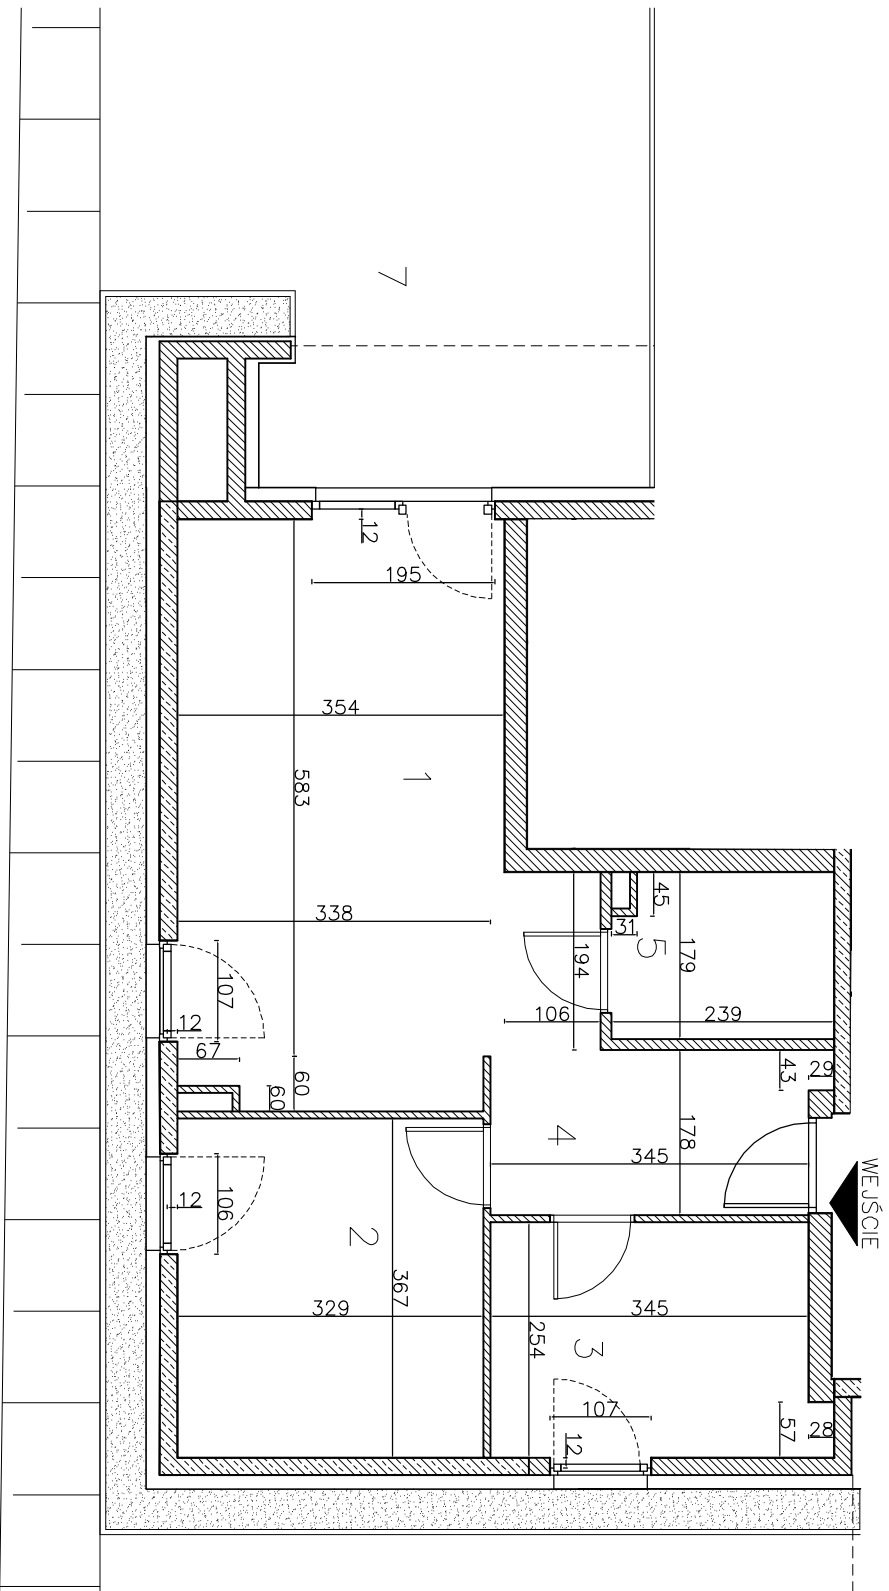

OBMIAR POWYKONAWCZY
WYKONANO:
LISTOPAD 2018

OSOBA SPORZĄDZAJĄCA:
mgr inż. Krystain Bizior

UWAGI:
1. OBLICZENIA POWIERZCHNI UŻYTKOWYCH
POSZCZEGÓLNYCH POMIĘSZCZEŃ I LOKALI MIESZKALNYCH
WYKONANO ZGODNIE Z NORMĄ PN-ISO 9836:1997.
2. NARUSZANIE ELEMENTÓW KONSTRUKCYJNYCH JEST
ZABRONIONE.
3. MIESZKANIA BEPĄ ODDANE DO UŻYTKU W STANIE
DEWELOPERSKIM.
4. WSZYSTKIE WYMIARY PODANE SĄ W ŚWIETELLE
WYKONCZONYCH ŚCIAN
5. LOKAL SPEŁNIA WYMAGI ART. 2 UST. 2 USTAWY Z DNIA
24 CZERWCA 1994 R. O WŁASNOŚCI LOKALI (TEKST
JEDNOLITY DZ. U. Z 2000 R. NR 80 POZ. 903 Z
PÓŹNIEJSZYMI ZMIANAMI) I MOZE SŁUŻYĆ SWOJEMU
PRZEZNACZENIU.