



INWESTOR:
Domagała Nieruchomości sp. z o.o.
ul. Sokolowska 11/ul.
01-142 Warszawa

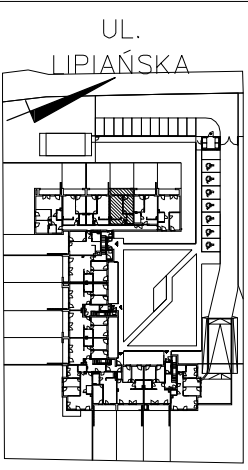

ADRES:
Pyrzyce
ul. Lipiańska 73
nr 5
Parter, KL. A
lokal mieszkalny
pow. 46,75 m²

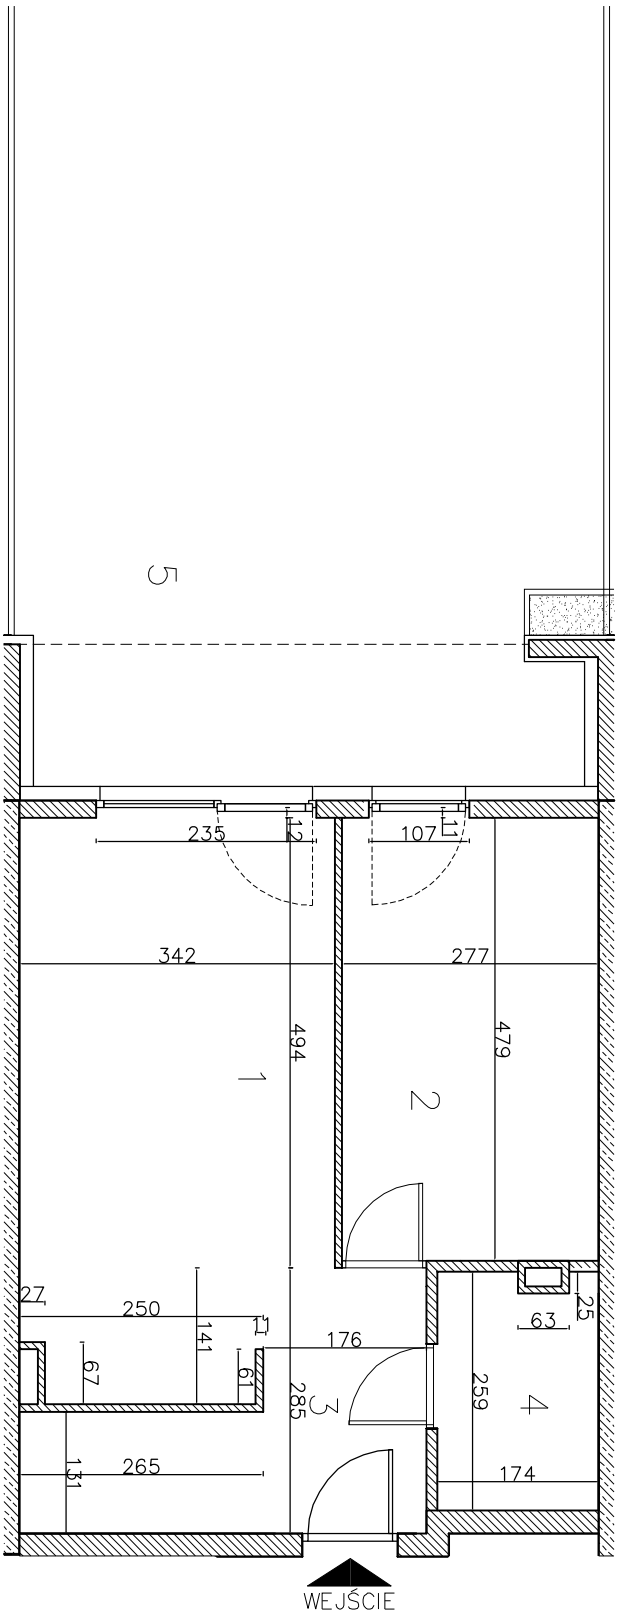

OBMIAR POWYKONAWCZY
WYKONANO:
LISTOPAD 2018

OSOBA SPORZĄDZAJĄCA:
mgr inż. Krystaian Bizior

UWAGI:
1. OBLICZENIA POWIERZCHNI UŻYTKOWYCH
POSZCZEGÓLNYCH POMIESZCZEŃ I LOKALI MIESZKALNYCH
WYKONANO ZGODNIE Z NORMĄ PN-ISO 9836:1997.
2. NARUSZANIE ELEMENTÓW KONSTRUKCYJNYCH JEST
ZABRONIONE.
3. MIESZKANIA BĘDĄ ODDANE DO UŻYTKU W STANIE
DEWELOPERSKIM.
4. WSZYSTKIE WYMIARY PODANE SĄ W ŚWIETELLE
WYKOŃCZONYCH ŚCIAN.
5. LOKAL SPEŁNIA WYMAGI ART. 2 UST. 2 USTAWY Z DNIA
24 CZERWCA 1994 R. O WŁASNOŚCI LOKALI (TEKST
JEDNOLITY DZ. U. Z 2000 R. NR 80 POZ. 903 Z
PÓŹNIEJSZYMI ZMIANAMI) I MOŻE SŁUżyć SWOJEMU
PRZEZNACZENIU.

1. SALON Z AN. KUCHA.....20,52m²
2. SYPIALNIA.....13,40m²
3. KORYTARZ.....8,49m²
4. ŁAZIENKA.....4,35m²
5. OGRODEK.....54,74m²