



INWESTOR:
Domogata Nieruchomości sp. z o.o.
ul. Sokółowska 11/u/1,
01-142 Warszawa

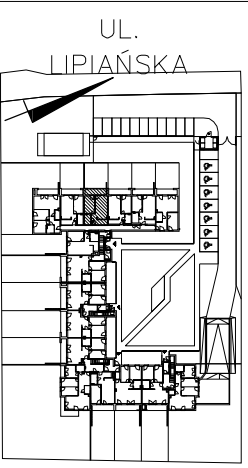

ADRES:
Pyrzyce
ul. Lipiańska 73
nr 4
Parter, Kl. A
lokal mieszkalny
pow. 47,75 m²

1. SALON Z AN. KUCH	20,81m ²
2. SYPIALNIA	13,52m ²
3. KORYTARZ	8,57m ²
4. ŁAZIENKA	4,86m ²
5. OGRODEK	54,74m ²

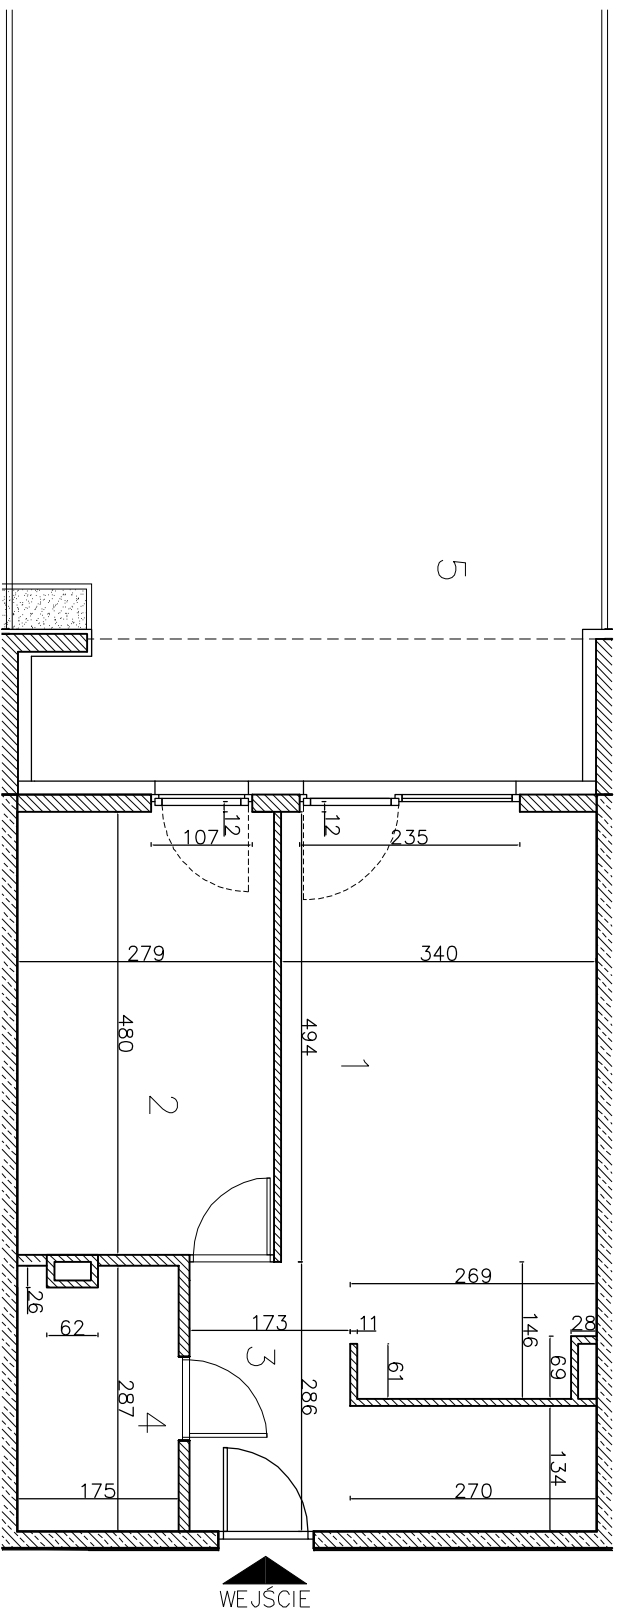

UWAGI:
1. OBLICZENIA POWIERZCHNI UŻYTKOWYCH POSZCZEGÓLNYCH POMIESZCZEŃ I LOKALI MIESZKALNYCH WYKONANO ZGODNIE Z NORMATĄ PN-ISO 9836:1997.
2. NARUSZANIE ELEMENTÓW KONSTRUKCYJNYCH JEST ZABRONIONE.
3. MIESZKANIA BĘDĄ ODDANE DO UŻYTKU W STANIE DEWELOPERSKIM.
4. WSZYSTKIE WYMIARY PODANE SĄ W ŚWIETLE WYKONANYCH ŚCIAN
5. LOKAL SPEŁNIA WYMAGI ART. 2 UST. 2 USTAWY Z DNIA 24 CZERWCA 1994 R. O WŁASNOŚCI LOKALI (TEKST JEDNOLITY DZ. U. Z 2000 R. NR 80 POZ. 903 Z POŹNIEJSZYMI ZMIANAMI) I MOŻE SŁUżyć SWOJEMU PRZEZNACZENIU.

OBMIAR POWYKONAWCZY
WYKONANO:
LISTOPAD 2018
OSOBA SPORZĄDZAJĄCA:
mgr inż. Krystaian Bizior