


INWESTOR:


Domogata Nieruchomości sp. z o.o.
ul. Sokółowska 11/ul.
01-142 Warszawa

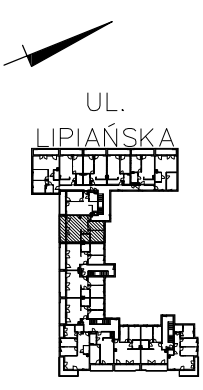

ADRES:

Pyrzyce
ul. Lipiańska 73
nr 9

Piętro +1, Kl. A
lokal mieszkalny
pow. 64,92 m²

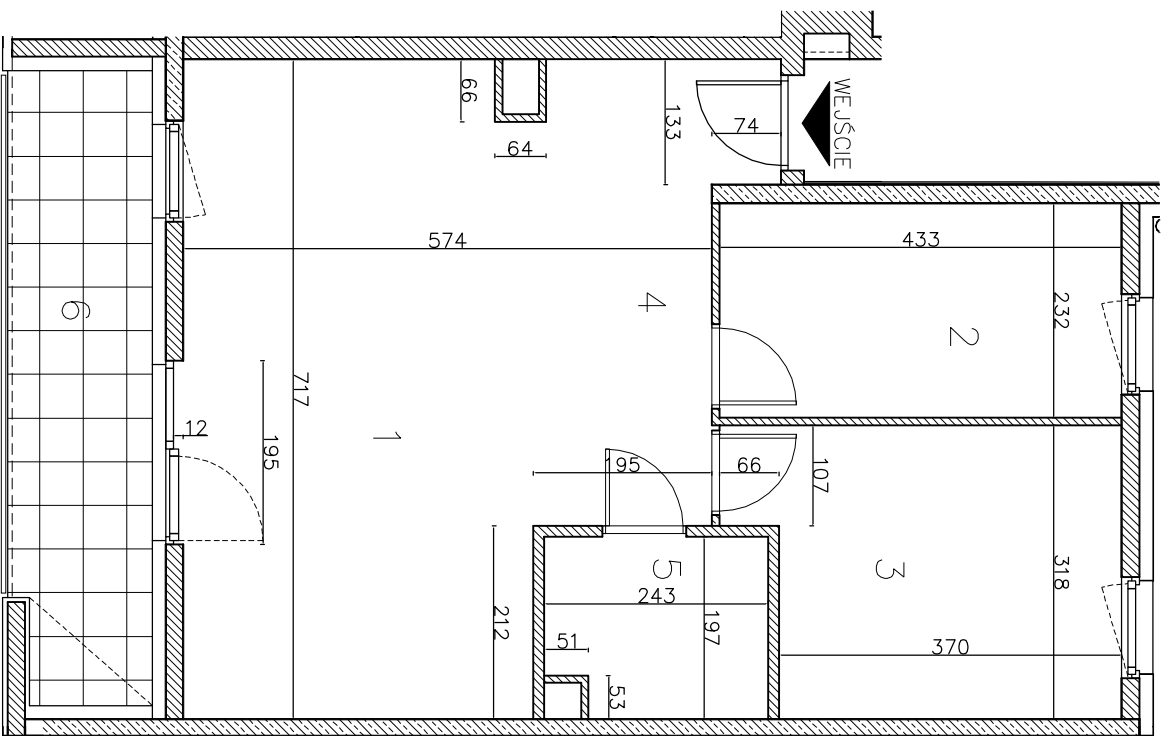

OBMIAR POWYKONAWCZY
WYKONANO:
LISTOPAD 2018

OSOBA SPORZĄDZAJĄCA:
mgr inż. Krystaian Bizior

UWAGI:
1. OBLICZENIA POWIERZCHNI UŻYTKOWYCH
POSZCZEGÓLNYCH POMIESZCZEŃ I LOKALI MIESZKALNYCH
WYKONANO ZGODNIE Z NORMĄ PN-ISO 9836:1997.
2. NARUSZANIE ELEMENTÓW KONSTRUKCYJNYCH JEST
ZABRONIONE.
3. MIESZKANIA BĘDĄ ODDANE DO UŻYTKU W STANIE
DEWELOPERSKIM.
4. WSZYSTKIE WYMIARY PODANE SĄ W ŚWIETLE
WYKOŃCZONYCH ŚCIAN
5. LOKAL SPEŁNIA WYMAGI ART. 2 UST. 2 USTAWY Z DNIA
24 CZERWCA 1994 R. O WŁASNOŚCI LOKALI (TEKST
JEDNOLITY DZ. U. Z 2000 R. NR 80 POZ. 903 Z
PÓŹNIEJSZYMI ZMIANAMI) I MOŻE SŁUżyć SWOJEMU
PRZEZNACZENIU.

1. SALON Z AN. KUCHA.....	28,83m ²
2. SYPIALNIA.....	10,12m ²
3. SYPIALNIA.....	12,47m ²
4. KORYTARZ.....	8,98m ²
5. ŁAZIENKA.....	4,52m ²
6. LOGGIA.....	10,41m ²