


INWESTOR:


Domogarda Nieruchomości sp. z o.o.  
ul. Sokolowska 11/u/1,  
01-142 Warszawa

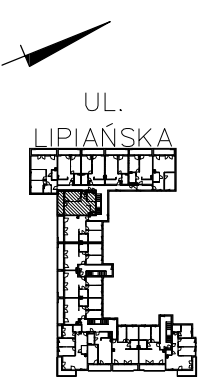

OBMIAR POWYKONAWCZY  
WYKONANO:  
LISTOPAD 2018  
OSOBA SPORZĄDZAJĄCA:  
mgr inż. Krystian Bizior

ADRES:  
Pyrzyce  
ul. Lipiańska 73  
nr 10

Piętro +1, KL. A  
lokal mieszkalny  
pow. 49,33 m<sup>2</sup>

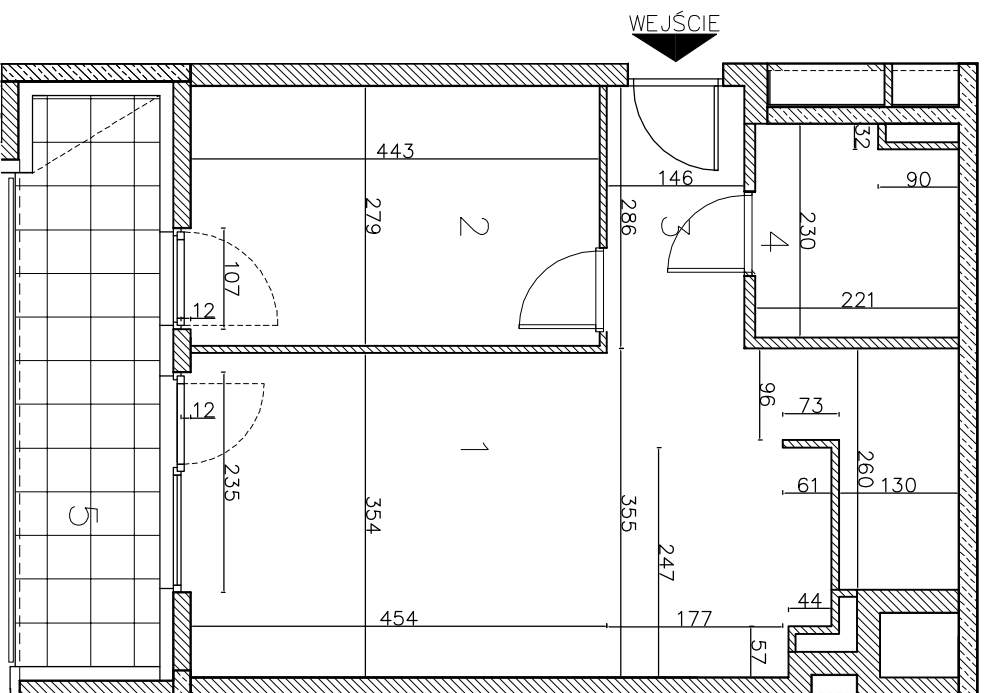

UWAGI:  
1. OBLICZENIA POWIERZCHNI UŻYTKOWYCH  
POSZCZEGÓLNYCH POMIESZCZEŃ I LOKALI MIESZKALNYCH  
WYKONANO ZGODNIE Z NORMĄ PN-ISO 9836:1997.  
2. NARUSZANIE ELEMENTÓW KONSTRUKCYJNYCH JEST  
ZABRONIONE.  
3. MIESZKANIA BĘDĄ ODDANE DO UŻYTKU W STANIE  
DEWELOPERSKIM.  
4. WSZYSTKIE WYMIARY PODANE SĄ W ŚWIETELNE  
WYKOŃCZONYCH ŚCIAN  
5. LOKAL SPEŁNIA WYMAGI ART. 2 UST. 2 USTAWY Z DNIA  
24 CZERWCA 1994 R. O WŁASNOŚCI LOKALI (TEKST  
JEDNOLITY DZ. U. Z 2000 R. NR 80 POZ. 903 Z  
POZNIJSZYMI ZMIANAMI) I MOŻE SŁUżyć SWOJEMU  
PRZEZNACZENIU.

1. SALON Z AN. KUCH.....23,79m<sup>2</sup>  
2. SYPIALNIA.....12,49m<sup>2</sup>  
3. KORYTARZ Z WNEKA.....8,26m<sup>2</sup>  
4. ŁAZIENKA.....4,80m<sup>2</sup>  
5. LOGGA.....9,45m<sup>2</sup>