



INWESTOR:  
Domogda Nieruchomości sp. z o.o.  
ul. Sokolowska 11/ul1,  
01-142 Warszawa

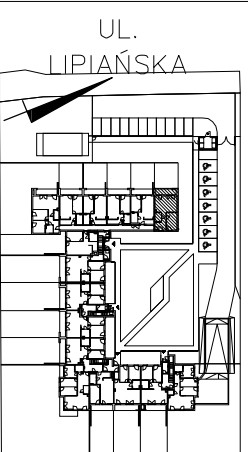

ADRES:  
Pyrzyce  
ul. Lipiańska 73  
nr 7  
Porter, Kl. A  
lokal mieszkalny  
pow. 62,44 m<sup>2</sup>

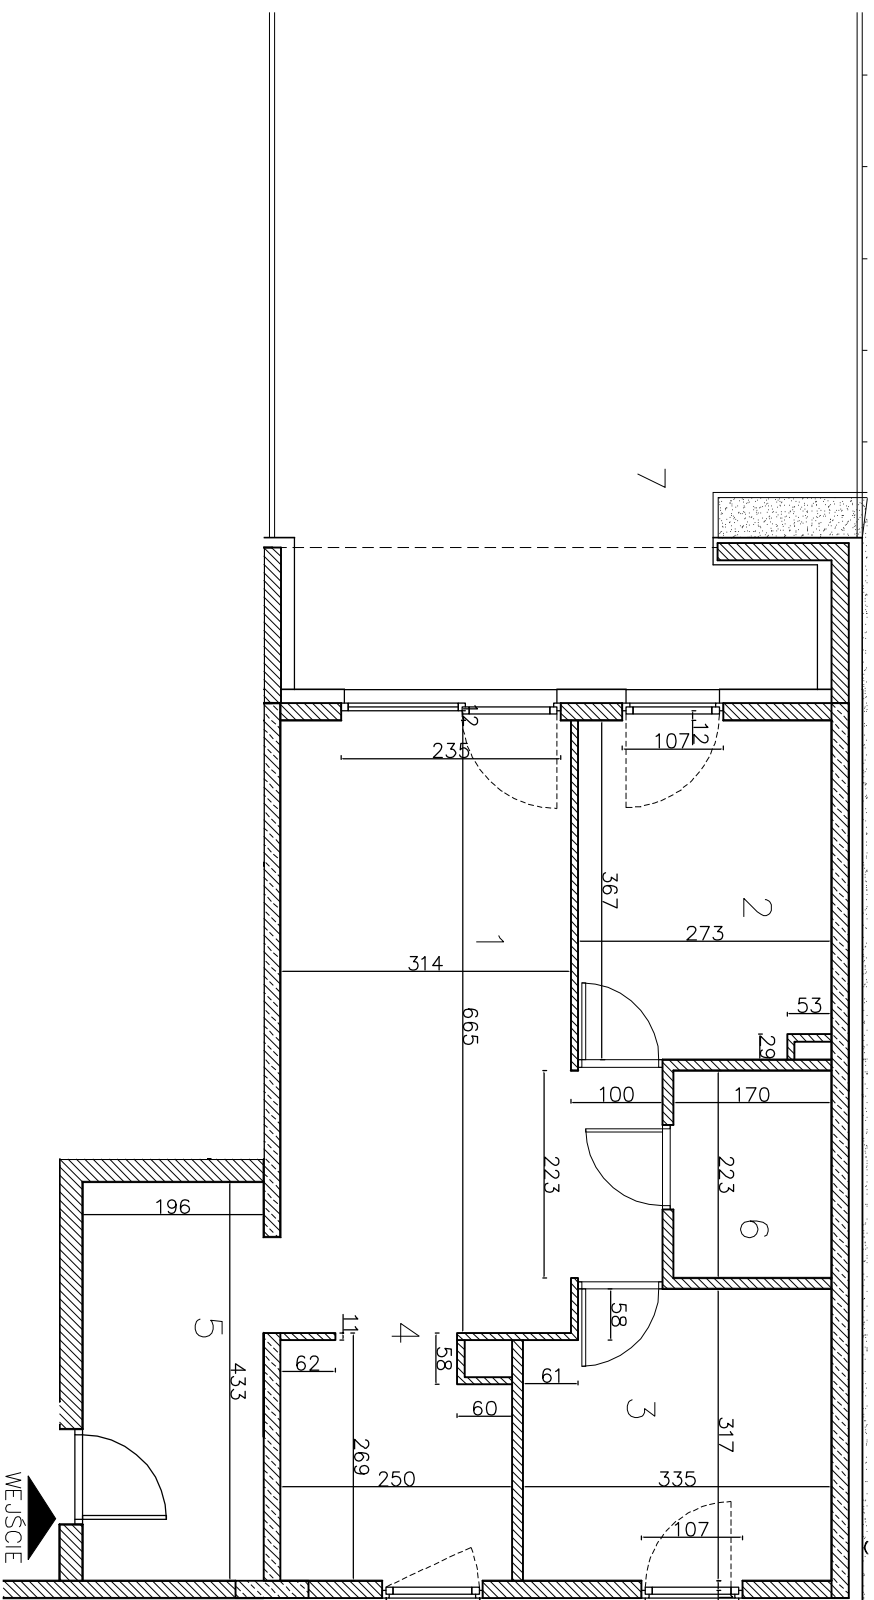

OBMIAR POWYKONAWCZY  
WYKONANO:  
LISTOPAD 2018

OSOBA SPORZĄDZAJĄCA:  
mgr inż. Krystaian Bizior

UWAGI:  
1. OBLICZENIA POWIERZCHNI UŻYTKOWYCH  
POSZCZEGÓLNYCH POMIESZCZEŃ I LOKALI MIESZKALNYCH  
WYKONANO ZGODNIE Z NORMĄ PN-ISO 9836:1997.  
2. NARUSZANIE ELEMENTÓW KONSTRUKCYJNYCH JEST  
ZABRONIONE.  
3. MIESZKANIA BĘDĄ ODDANE DO UŻYTKU W STANIE  
DEWELOPERSKIM.  
4. WSZYSTKIE WYMIARY PODANE SĄ W ŚWIETLE  
WYKOŃCZONYCH ŚCIAN  
5. LOKAL SPEŁNIA WYMAGI ART. 2 UST. 2 USTAWY Z DNIA  
24 CZERWCA 1994 R. O WŁASNOŚCI LOKALI (TEKST  
JEDYNY DZ. U. Z 2000 R. NR 80 POZ. 903 Z  
PÓŹNIEJSZYMI ZMIANAMI) I MOŻE SŁUżyć SWOJEMU  
PRZEZNACZENIU.

1. SALON.....	23,39m <sup>2</sup>
2. SYPALNIA.....	9,99m <sup>2</sup>
3. SYPALNIA.....	10,39m <sup>2</sup>
4. KUCHNIA.....	6,38m <sup>2</sup>
5. KORYTARZ.....	8,49m <sup>2</sup>
6. ŁAZIENKA.....	3,79m <sup>2</sup>
7. OGRODEK.....	53,47m <sup>2</sup>