



INWESTOR:
Domogata Nieruchomości sp. z o.o.
ul. Sokółowska 11/ul.
01-142 Warszawa

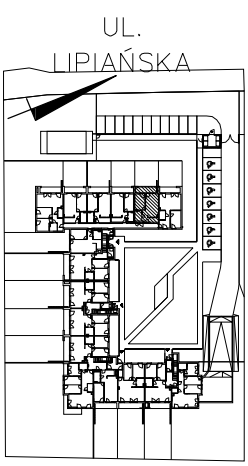

ADRES:
Pyrzyce
ul. Lipiańska 73
nr 6
Parter, Kl. A
lokal mieszkalny
pow. 39,25 m²

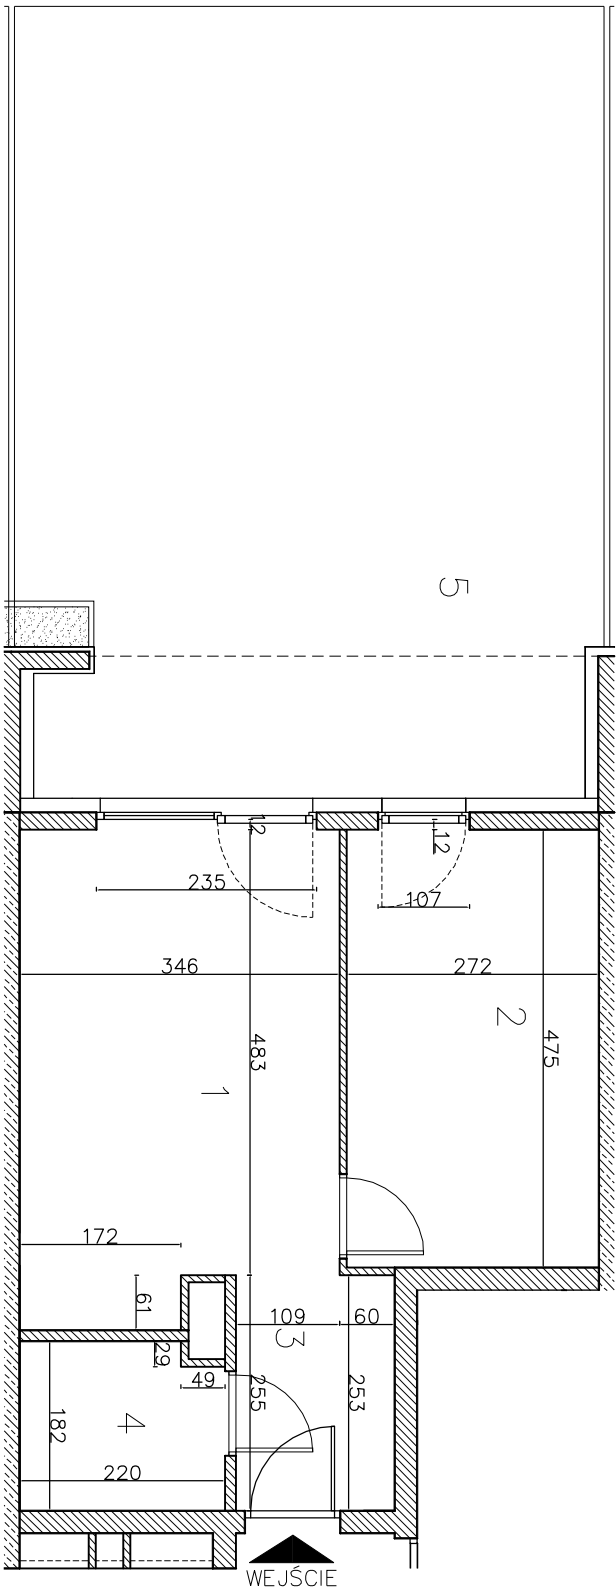

- UWAGI:
1. OBLICZENIA POWIERZCHNI UŻYTKOWYCH POSZCZEGÓLNYCH POMIESZCZEŃ I LOKALI MIESZKALNYCH WYKONANO ZGODNIE Z NORMĄ PN-ISO 9836:1997.
 2. NARUSZANIE ELEMENTÓW KONSTRUKCYJNYCH JEST ZABRONIONE.
 3. MIESZKANIA BĘDĄ ODDANE DO UŻYTKU W STANIE DEWELOPERSKIM.
 4. WSZYSTKIE WYMIARY PODANE SĄ W ŚWIETLE WYKONANYCH SCIAN
 5. LOKAL SPENIA WYMAGI ART. 2 UST. 2 USTAWY Z DNIA 24 CZERWCA 1994 R. O WEASNOŚCI LOKALI (TEKST JEDNOLITY DZ. U. Z 2000 R. NR 80 POZ. 903 Z PÓŹNIEJSZYMI ZMIANAMI) I MOŻE SŁUżyć SWOJEMU PRZEZNACZENIU.

OBMIAR POWYKONAWCZY
WYKONANO:
LISTOPAD 2018

OSOBA SPORZĄDZAJĄCA:
mgr inż. Krystaian Bizior

1. SALON Z AN. KUCH.....18,04m²
2. SYPIALNIA.....13,05m²
3. KORYTARZ.....4,30m²
4. ŁAZIENKA.....3,86m²
5. OGRODEK.....54,74m²