



INWESTOR:
Domogata Nieruchomości sp. z o.o.
ul. Sokółowska 11/ul1,
01-142 Warszawa

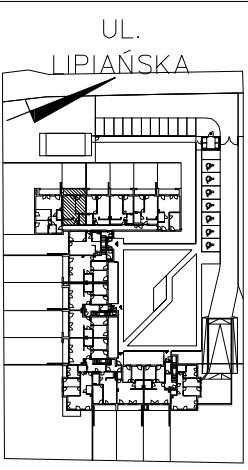

ADDRESS:
Pyrzyce
ul. Lipiańska 73
nr 3
Parter, Kl. A
lokal mieszkalny
pow. 56,97 m²

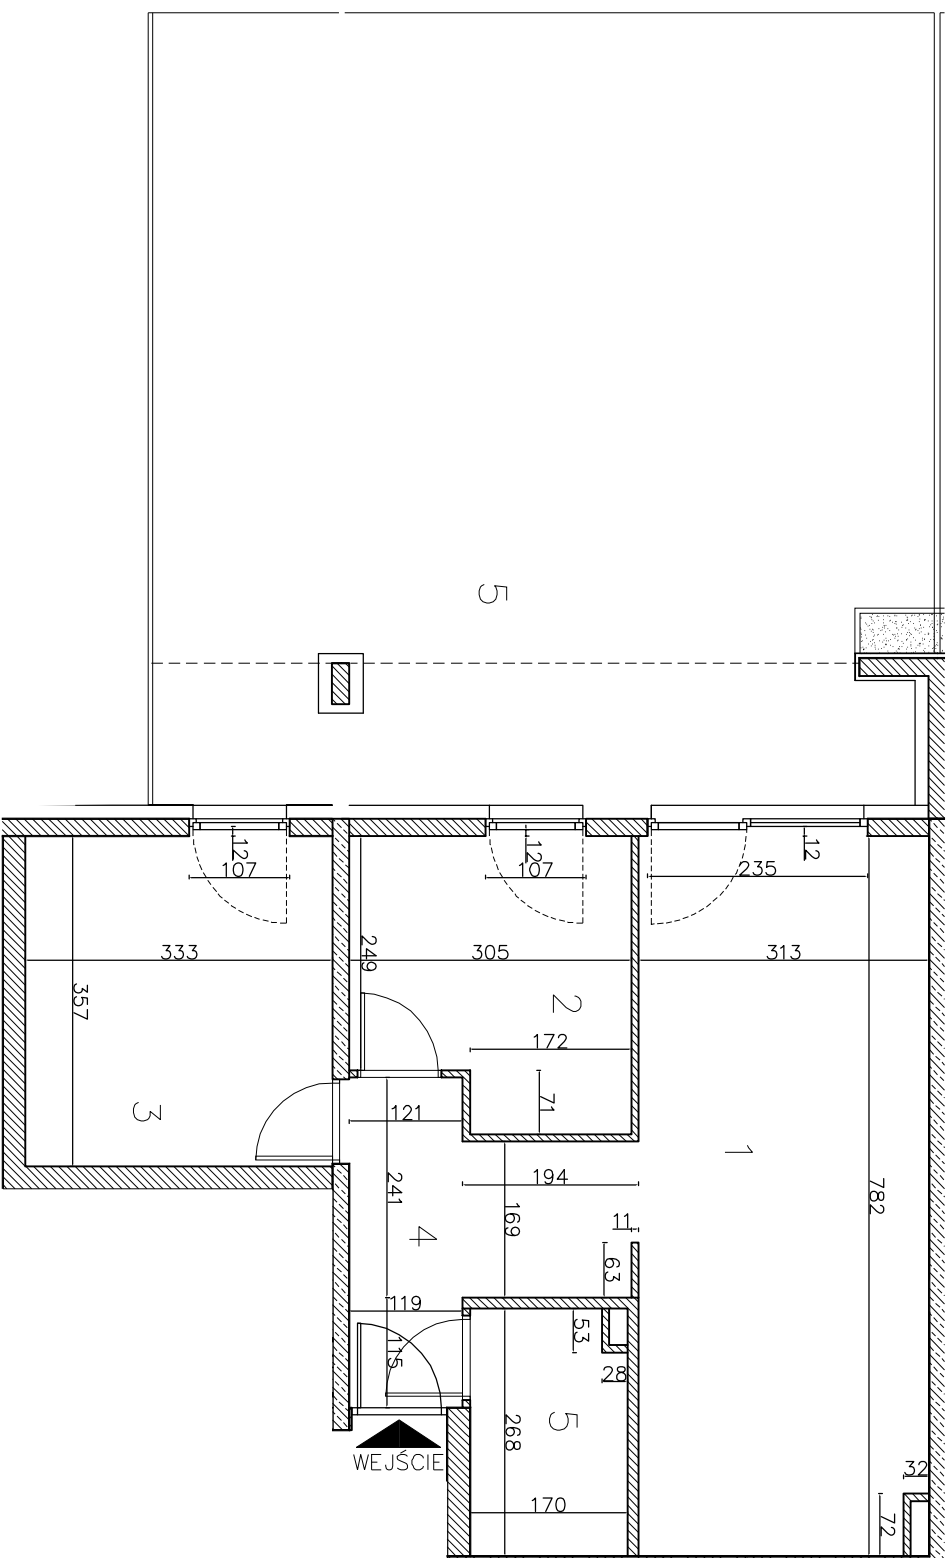

UWAGI:

1. OBLICZENIA POWIERZCHNI UŻYTKOWYCH POSZCZEGÓLNYCH POMIESZCZEŃ I LOKALI MIESZKALNYCH WYKONANO ZGODNIE Z NORMĄ PN-ISO 9836:1997.
2. NARUSZANIE ELEMENTÓW KONSTRUKCYJNYCH JEST ZABRONIONE.
3. MIESZKANIA BĘDĄ ODDANE DO UŻYTKU W STANIE DEWELOPERSKIM.
4. WSZYSTKIE WYMARIY PODANE SĄ W ŚWIETLE WYKOŃCZONYCH ŚCIAN
5. LOKAL SPEENIA WYMOGI ART. 2 UST. 2 USTAWY Z DNIA 24 CZERWCA 1994 R. O WŁASNOŚCI LOKALI (TEKST JEDNOLITY DZ. U. Z 2000 R. NR 80 POZ. 903 Z PÓŹNIEJSZYMI ZMIANAMI) I MOŻE SŁUżyć SWOJEMU PRZEZNACZENIU.

OBMIAR POWYKONAWCZY
WYKONANO:
LISTOPAD 2018

OSOBA SPORZĄDZAJĄCA:
mgr inż. Krystaian Bizior

1. SALON Z AN. KUCH.....	24,53m ²
2. SYPIALNIA.....	8,94m ²
3. SYPIALNIA.....	12,02m ²
4. KORYTARZ.....	7,56m ²
5. ŁAZIENKA.....	4,41m ²
5. OGRODEK.....	73,15m ²