



INWESTOR:  
Domogda Nieruchomości sp. z o.o.  
ul. Sokółowska 11/Jul,  
01-142 Warszawa

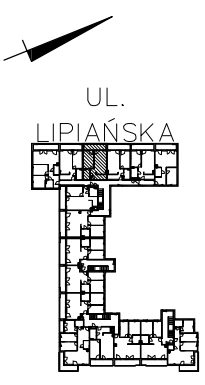

ADRES:  
Pyrzyce  
ul. Lipiańska 73  
nr 13  
Piętro +1, KL. A  
lokal mieszkalny  
pow. 47,35 m<sup>2</sup>

1. SALON Z AN. KUCH	20,12m <sup>2</sup>
2. SYPAŁNIA	13,44m <sup>2</sup>
3. KORYTARZ	9,01m <sup>2</sup>
4. ŁAZIENKA	4,78m <sup>2</sup>
5. LOGGA	9,23m <sup>2</sup>

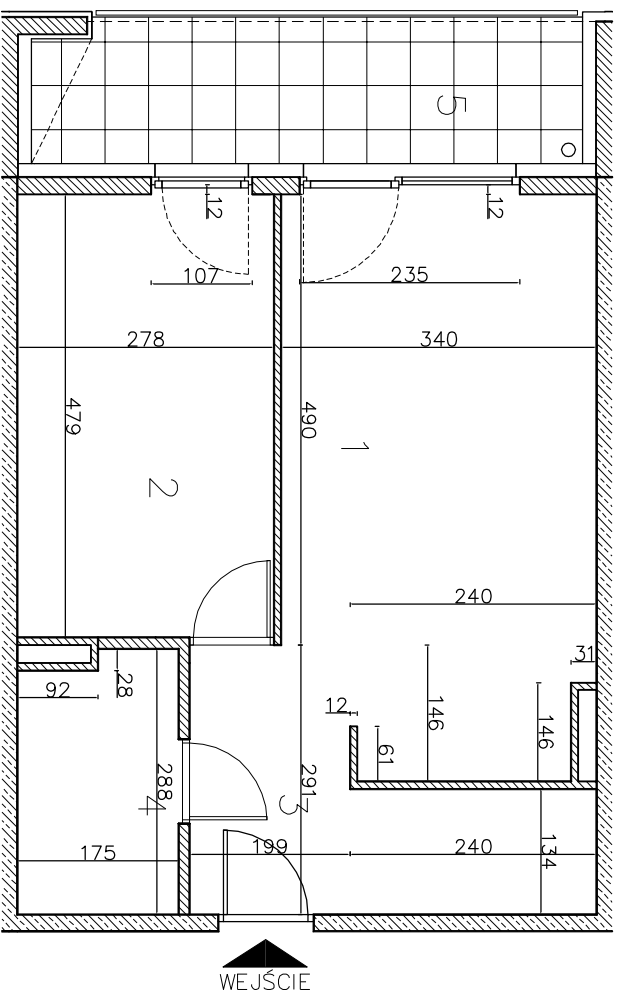

OBMIAR POWYKONAWCZY  
WYKONANO:  
LISTOPAD 2018

OSOBA SPORZĄDZAJĄCA:  
mgr inż. Krystaian Bizior

UWAGI:  
1. OBLICZENIA POWIERZCHNI UŻYTKOWYCH  
POSZCZEGÓLNYCH POMIĘSZCZEŃ I LOKALI MIESZKALNYCH  
WYKONANO ZGODNIE Z NORMĄ PN-ISO 9836:1997.  
2. NARUSZANIE ELEMENTÓW KONSTRUKCYJNYCH JEST  
ZABRONIONE.  
3. MIESZKANIA BĘDĄ ODDANE DO UŻYTKU W STANIE  
DEWELOPERSKIM.  
4. WSZYSTKIE WYMIARY PODANE SĄ W ŚWIETELLE  
WYKONCZONYCH ŚCIAN  
5. LOKAL SPEŁNIA WYMAGI ART. 2 UST. 2 USTAWY Z DNIA  
24 CZERWCA 1994 R. O WŁASNOŚCI LOKALI (TEKST  
JEDNOLITY DZ. U. Z 2000 R. NR 80 POZ. 903 Z  
PÓŹNIEJSZYMI ZMIANAMI) I MOŻE SŁUżyć SWOJEMU  
PRZEZNACZENIU.