


INWESTOR:

Domogata Nieruchomości sp. z o.o.
ul. Sokółowska 11/ul1,
01-142 Warszawa

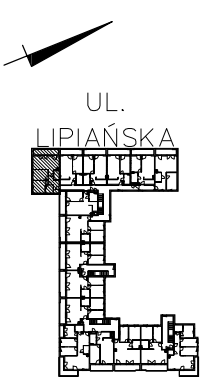


ADRES:

Pyrzyce
ul. Lipiańska 73
nr 19

Piętro +2, Kl. A

lokal mieszkalny
pow. 55,49 m²

1. SALON Z ANI. KUCHA.....	22,23m ²
2. SYPALNIA.....	12,11m ²
3. SYPALNIA.....	8,84m ²
4. KORYTARZ.....	8,16m ²
5. LAZIENKA.....	4,15m ²
6. LOGGA.....	7,78m ²

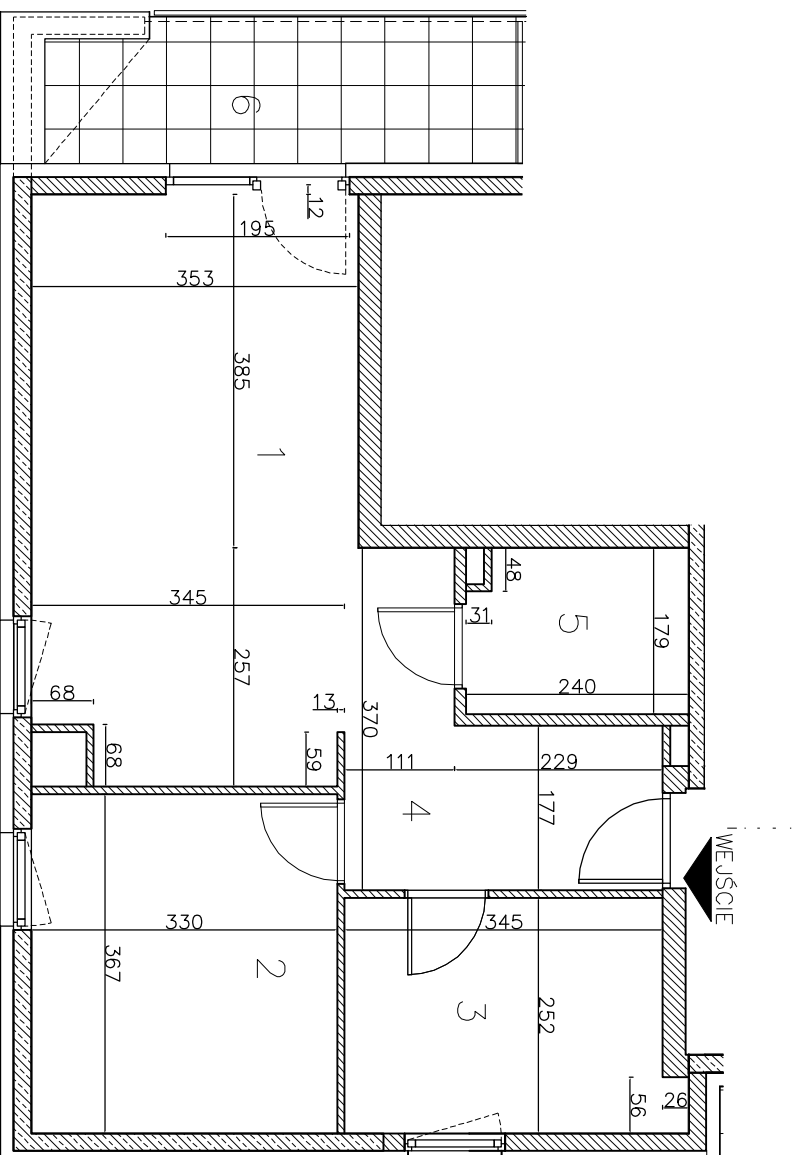

UWAGI:

1. OBLICZENIA POWIERZCHNI UŻYTKOWYCH POSZCZEGÓLNYCH POMIESZCZEŃ I LOKALI MIESZKALNYCH WYKONANO ZGODNIE Z NORMĄ PN-ISO 9836:1997.
2. NARUSZANIE ELEMENTÓW KONSTRUKCYJNYCH JEST ZABRONIONE.
3. MIESZKANIA BĘDĄ ODDANE DO UŻYTKU W STANIE DEWELOPERSKIM.
4. WSZYSTKIE WYMIARY PODANE SĄ W ŚWIETLE WYKOŃCZONYCH ŚCIAN
5. LOKAL SPEŁNIA WYMAGI ART. 2 UST. 2 USTAWY Z DNIA 24 CZERWCA 1994 R. O WŁASNOŚCI LOKALI (TEKST JEDNOLITY DZ. U. Z 2000 R. NR 80 POZ. 903 Z PÓŹNIEJSZYMI ZMIANAMI) I MOŻE SŁUżyć SWOJEMU PRZEZNACZENIU.

OBMIAR POWYKONAWCZY

WYKONANO:

LISTOPAD 2018

OSOBA SPORZĄDZAJĄCA:

mgr inż. Krystaian Bizior