



INWESTOR:
Domogata Nieruchomości sp. z o.o.
ul. Sokółowska 11/u/1,
01-142 Warszawa

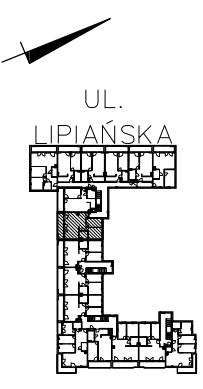

ADRES:
Pyrzyce
ul. Lipiańska 73
nr 17
Piętro +2, KL. A
lokal mieszkalny
pow. 64,63 m²

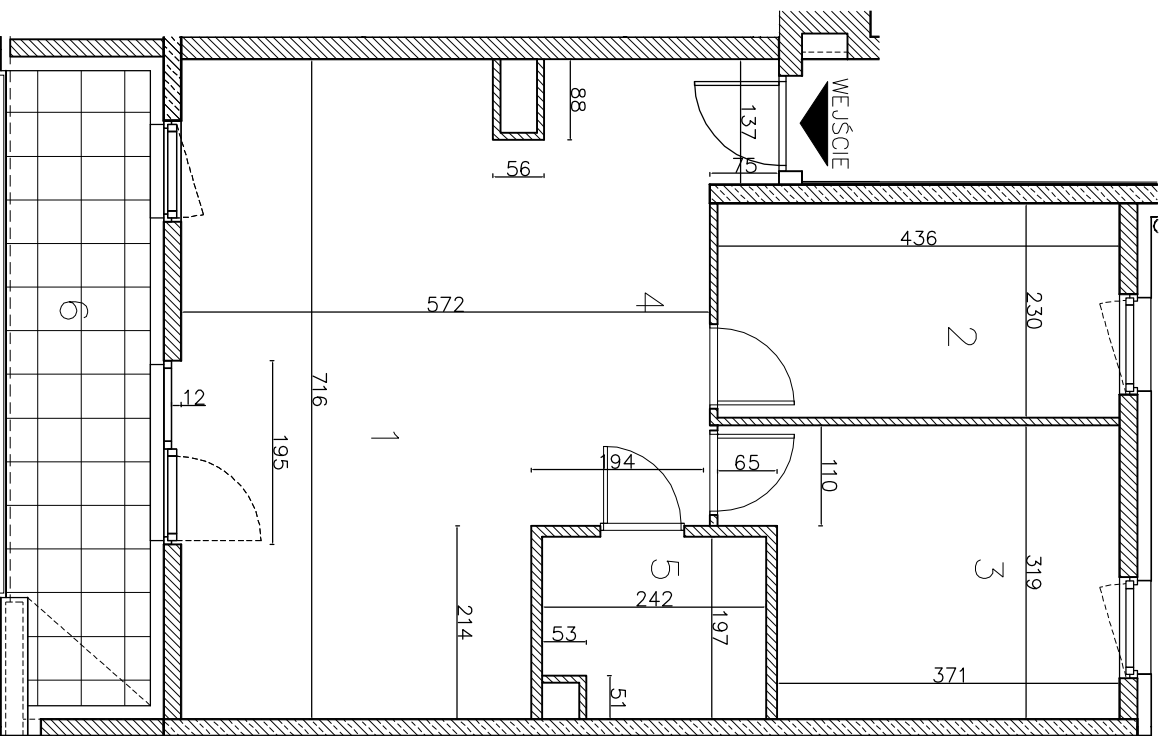

OBMIAR POWYKONAWCZY
WYKONANO:
LISTOPAD 2018

OSOBA SPORZĄDZAJĄCA:
mgr inż. Krystain Bizior

UWAGI:
1. OBLICZENIA POWIERZCHNI UŻYTKOWYCH POSZCZEGÓLNYCH POMIESZCZEŃ I LOKALI MIESZKALNYCH WYKONANO ZGODNIE Z NORMĄ PN-ISO 9836:1997.
2. NARUSZANIE ELEMENTÓW KONSTRUKCYJNYCH JEST ZABRONIONE.
3. MIESZKANIA BĘDĄ ODDANE DO UŻYTKU W STANIE DEMOLOPERSKIM.
4. WSZYSTKIE WYMARY PODANE SĄ W ŚWIETELNE WYKONCZONYCH ŚCIAN
5. LOKAL SPEŁNIA WYMAGI ART. 2 UST. 2 USTAWY Z DNIA 24 CZERWCA 1994 R. O WŁASNOŚCI LOKALI (TEKST JEDNOLITY DZ. U. Z 2000 R. NR 80 POZ. 903 Z PÓŹNIEJSZYMI ZMIANAMI) I MOŻE SŁUżyć SWOLEMU PRZEZNACZENIU.

| | |
|--------------------------|---------------------|
| 1. SALON Z AN. KUCH..... | 27,53m ² |
| 2. SYPALNIA..... | 10,03m ² |
| 3. SYPALNIA..... | 12,52m ² |
| 4. KORYTARZ..... | 9,05m ² |
| 5. ŁAZIENKA..... | 4,50m ² |
| 6. LOGGIA..... | 10,41m ² |