



INWESTOR:
Domogata Nieruchomości sp. z o.o.
ul. Sokolowska 11/ul1,
01-142 Warszawa

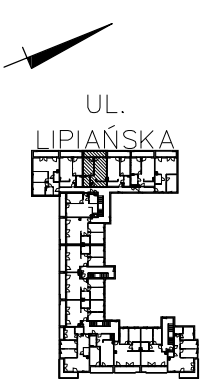

ADRES:
Pyrzyce
ul. Lipiańska 73
nr 21
Piętro +2, Kl. A
lokal mieszkalny
pow. 47,18 m²

1. SALON Z AN. KUCH.....	20,55m ²
2. SYPALNIA.....	13,35m ²
3. KORYTARZ.....	8,56m ²
4. ŁAZIENKA.....	4,72m ²
5. LOGGA.....	9,24m ²

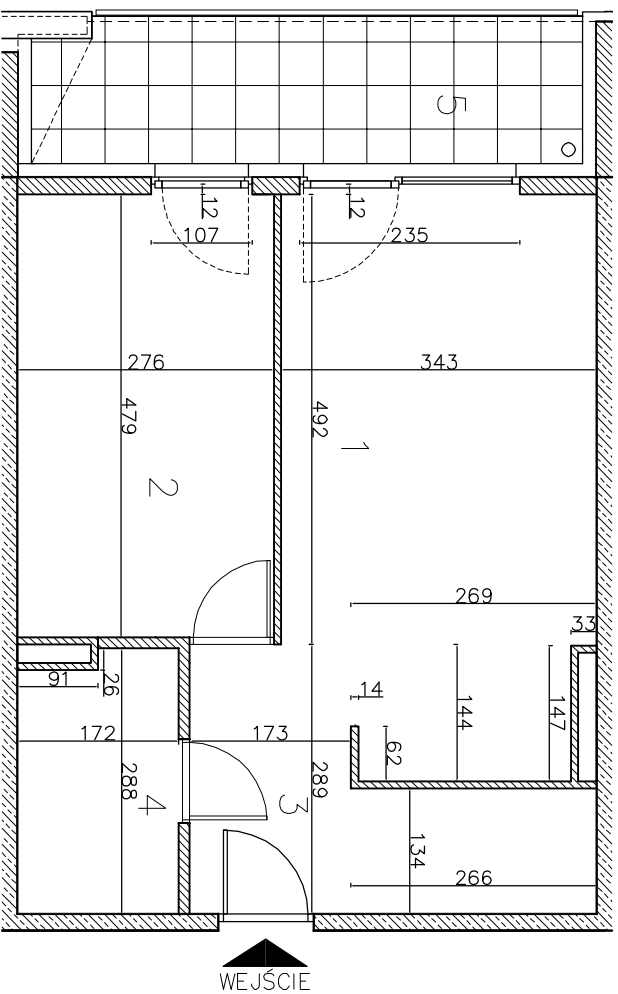

- UWAGI:
1. OBLICZENIA POWIERZCHNI UŻYTKOWYCH POSZCZEGÓLNYCH POMIESZCZEŃ I LOKALI MIESZKALNYCH WYKONANO ZGODNIE Z NORMĄ PN-ISO 9836:1997.
 2. NARUSZANIE ELEMENTÓW KONSTRUKCYJNYCH JEST ZABRONIONE.
 3. MIESZKANIA BĘDĄ ODDANE DO UŻYTKU W STANIE DEWELOPERSKIM.
 4. WSZYSTKIE WYMIARY PODANE SĄ W ŚWIETLE WYKOŃCZONYCH ŚCIAN
 5. LOKAL SPEŁNIA WYMAGI ART. 2 UST. 2 USTAWY Z DNIA 24 CZERWCA 1994 R. O WŁASNOŚCI LOKALI (TEKST JEDNOLITY DZ. U. Z 2000 R. NR 80 POZ. 903 Z PÓŹNIEJSZYMI ZMIANAMI) I MOŻE SŁUżyć SWOJEMU PRZEZNACZENIU.

OBMIAR POWYKONAWCZY
WYKONANO:
LISTOPAD 2018

OSOBA SPORZĄDZAJĄCA:
mgr inż. Krystaian Bizior