



INWESTOR:  
Domogata Nieruchomości sp. z o.o.  
ul. Sokółowska 11/ul1,  
01-142 Warszawa

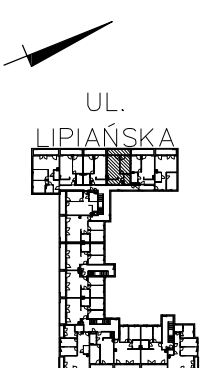

ADRES:  
Pyrzyce  
ul. Lipiańska 73  
nr 22  
Piętro +2, KL. A  
lokal mieszkalny  
pow. 46,76 m<sup>2</sup>

1. SALON Z AN. KUCH	20,35m <sup>2</sup>
2. SYPIALNIA	13,40m <sup>2</sup>
3. KORYTARZ	8,38m <sup>2</sup>
4. ŁAZIENKA	4,62m <sup>2</sup>
5. LOGGIA	9,24m <sup>2</sup>

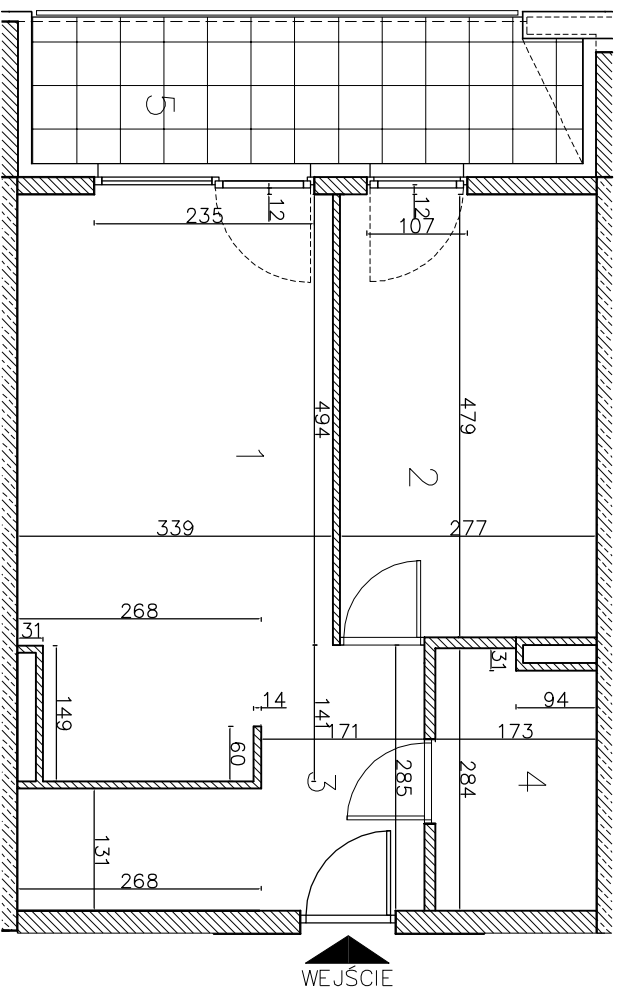

UWAGI:  
1. OBLICZENIA POWIERZCHNI UŻYTKOWYCH  
POSZCZEGÓLNYCH POMIESZCZEŃ I LOKALI MIESZKALNYCH  
WYKONANO ZGODNIE Z NORMĄ PN-ISO 9836:1997.  
2. NARUSZANIE ELEMENTÓW KONSTRUKCYJNYCH JEST  
ZABRONIONE.  
3. MIESZKANIA BĘDĄ ODDANE DO UŻYTKU W STANIE  
DEWELOPERSKIM.  
4. WSZYSTKIE WYMIARY PODANE SĄ W ŚWIETLE  
WYKONCZONYCH ŚCIAN  
5. LOKAL SPEŁNIA WYMAGI ART. 2 UST. 2 USTAWY Z DNIA  
24 CZERWCA 1994 R. O WEASNOŚCI LOKALI (TEKST  
JEDNOLITY DZ. U. Z 2000 R. NR 80 POZ. 903 Z  
PÓŹNIEJSZYMI ZMIANAMI) I MOŻE SŁUżyć SWOJEMU  
PRZEZNACZENIU.

OBMIAR POWYKONAWCZY  
WYKONANO:  
LISTOPAD 2018

OSOBA SPORZĄDZAJĄCA:  
mgr inż. Krystaian Bizior